

Karta

över del av fastigheten


VÄSTERTEG 4:15

i Tegs samhälle, Umeå socken, Västerbottens län
 upprättad jämlikt bestämmelserna i 26 §
 lag om expropriation den 16 maj 1917.
 upprättad år 1964 av:

Lars Björksten
 Lars Björksten
 distriktslantmätare

Bert Forsman
 Bert Forsman

Skala 1:400

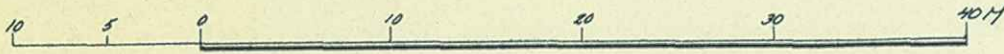

Koordinatförteckning

Plat	Mark	x	y
1	rm	79130.60	97390.13
2	"	151.51	432.62
3	"	155.12	447.59
4	"	098.99	462.06
5	"	090.46	446.03
6	"	070.66	410.23
7	"	068.35	405.96


Beskrivning

Från fastigheten Västerteg 4¹⁵ exproprieras:

fig. 1 ~~0.3798~~ ^{0.3792} ha gat- och parkmark
 fig. 2 ~~0.0055~~ ^{0.0061} ha kvartersmark

Rättad den 5.3.1969

Nils Östberg
 Stadsingenjör

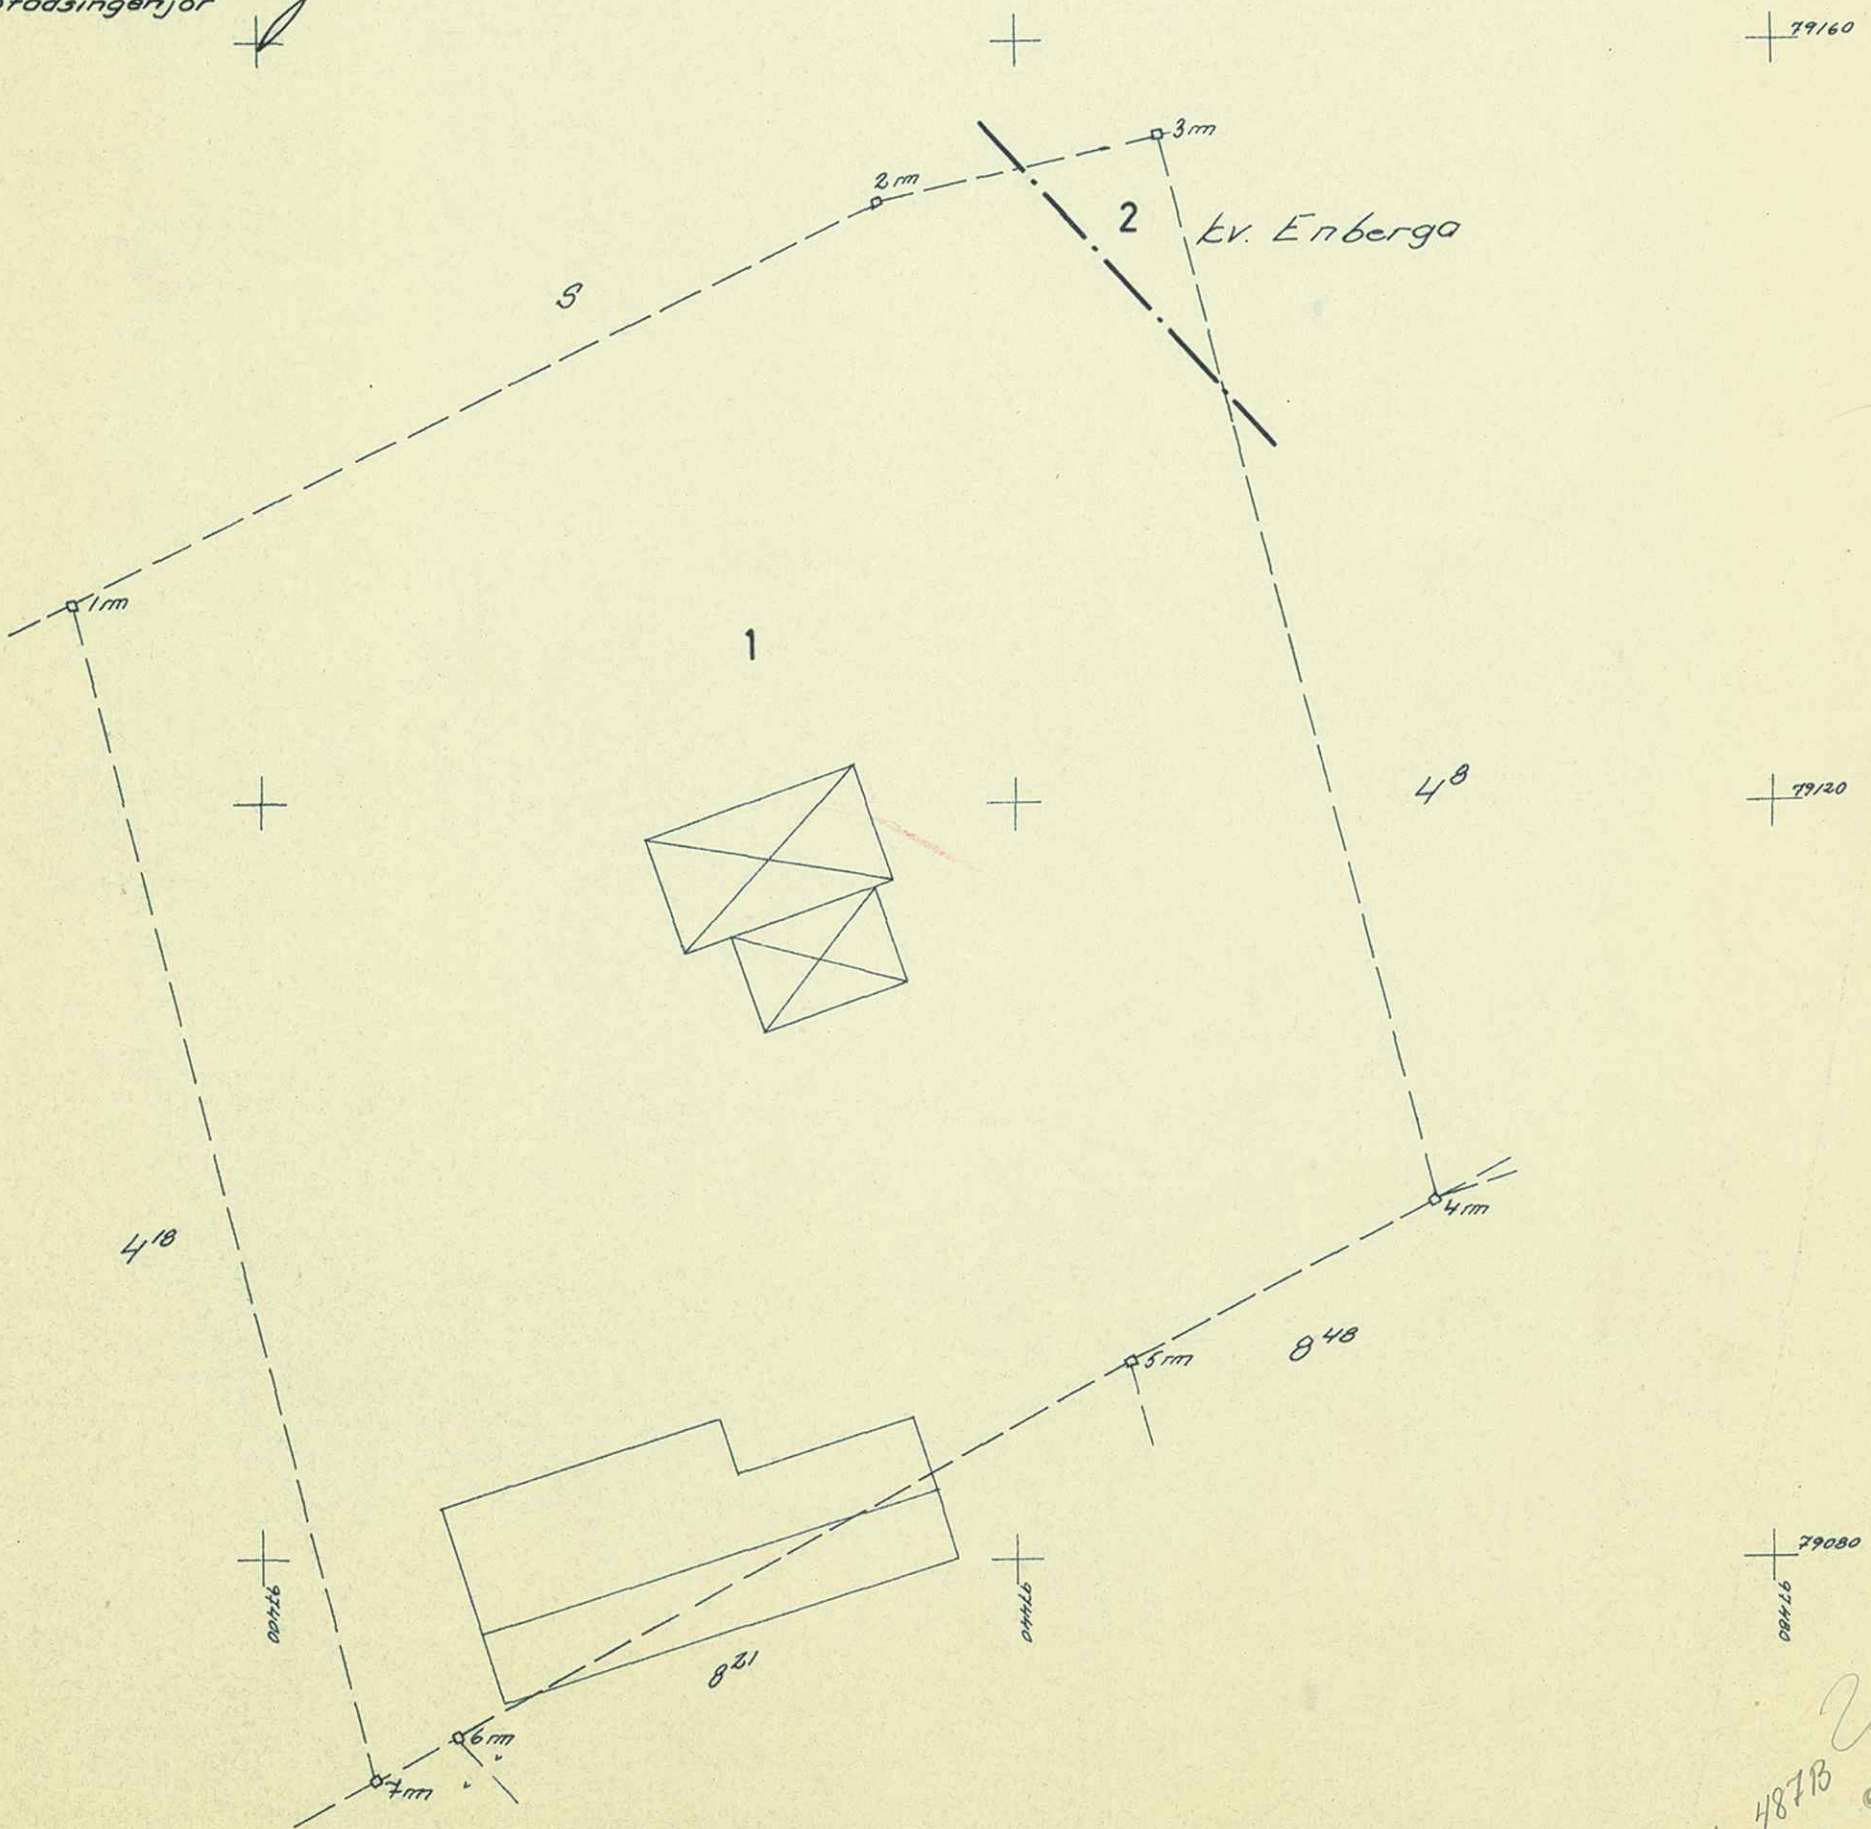

Dnr 175/64

Ind. g. 48713