

289/6-15-1938.

KARTA
över
Kvarteret Matrosen
inom
LIMEÅ STAD

Med förslag till ändrad tomtindelning.
Upprättad år 1937 av
Torsten Kull
Mättningsman.

År 1938 den 9 maj har Magistraten
i Umeå å de genom den här tecknade
tomtindelningen uppkomna tomterna fastställt
de registerbeteckningar, kartan utvisar; betygar.

På Magistratens vägnar:

Judica m. N. W. Lindas

Kämmingens i Västerbottens län
har genom beslut denna dag fastställt i
 denna karta åskildgjorda ändrade tomt-
indelning inom kvarteret Matrosen i Umeå
stad; betygar. Umeå den 24 mars 1938.

På Västerbottens län
Magistratens vägnar:
M. Ansgren



Hämpel räkna
Beskrivning:

Tomten n:r 5 innehåller:

Gamla tomt n:r 1 1174,24 Kvm. Äg. J. A. Henriksson.
Del av Stadsägare n:r 585 109,99 -"- -"- Umeå stad.
Summa yttinnehåll 1284,23 Kvm.

Tomten n:r 6 innehåller:


Gamla tomt n:r 2 1173,83 Kvm. Äg. E. Lagerkvist.
Del av Stadsägare n:r 585 110,42 -"- -"- Umeå stad.
Summa yttinnehåll 1284,25 Kvm.

Tomten n:r 7 innehåller:

Gamla tomt n:r 3 1163,79 Kvm. Äg. H. Forsberg.
Del av Stadsägare n:r 585 109,62 -"- -"- Umeå stad.
Summa yttinnehåll 1273,41 Kvm.

Tomten n:r 4 innehåller:


Stadsägare n:r 584 1172,21 Kvm. Äg. E. Lindmark.
Del av -"- -"- 585 110,38 -"- -"- Umeå stad.
Summa yttinnehåll 1282,59 Kvm.

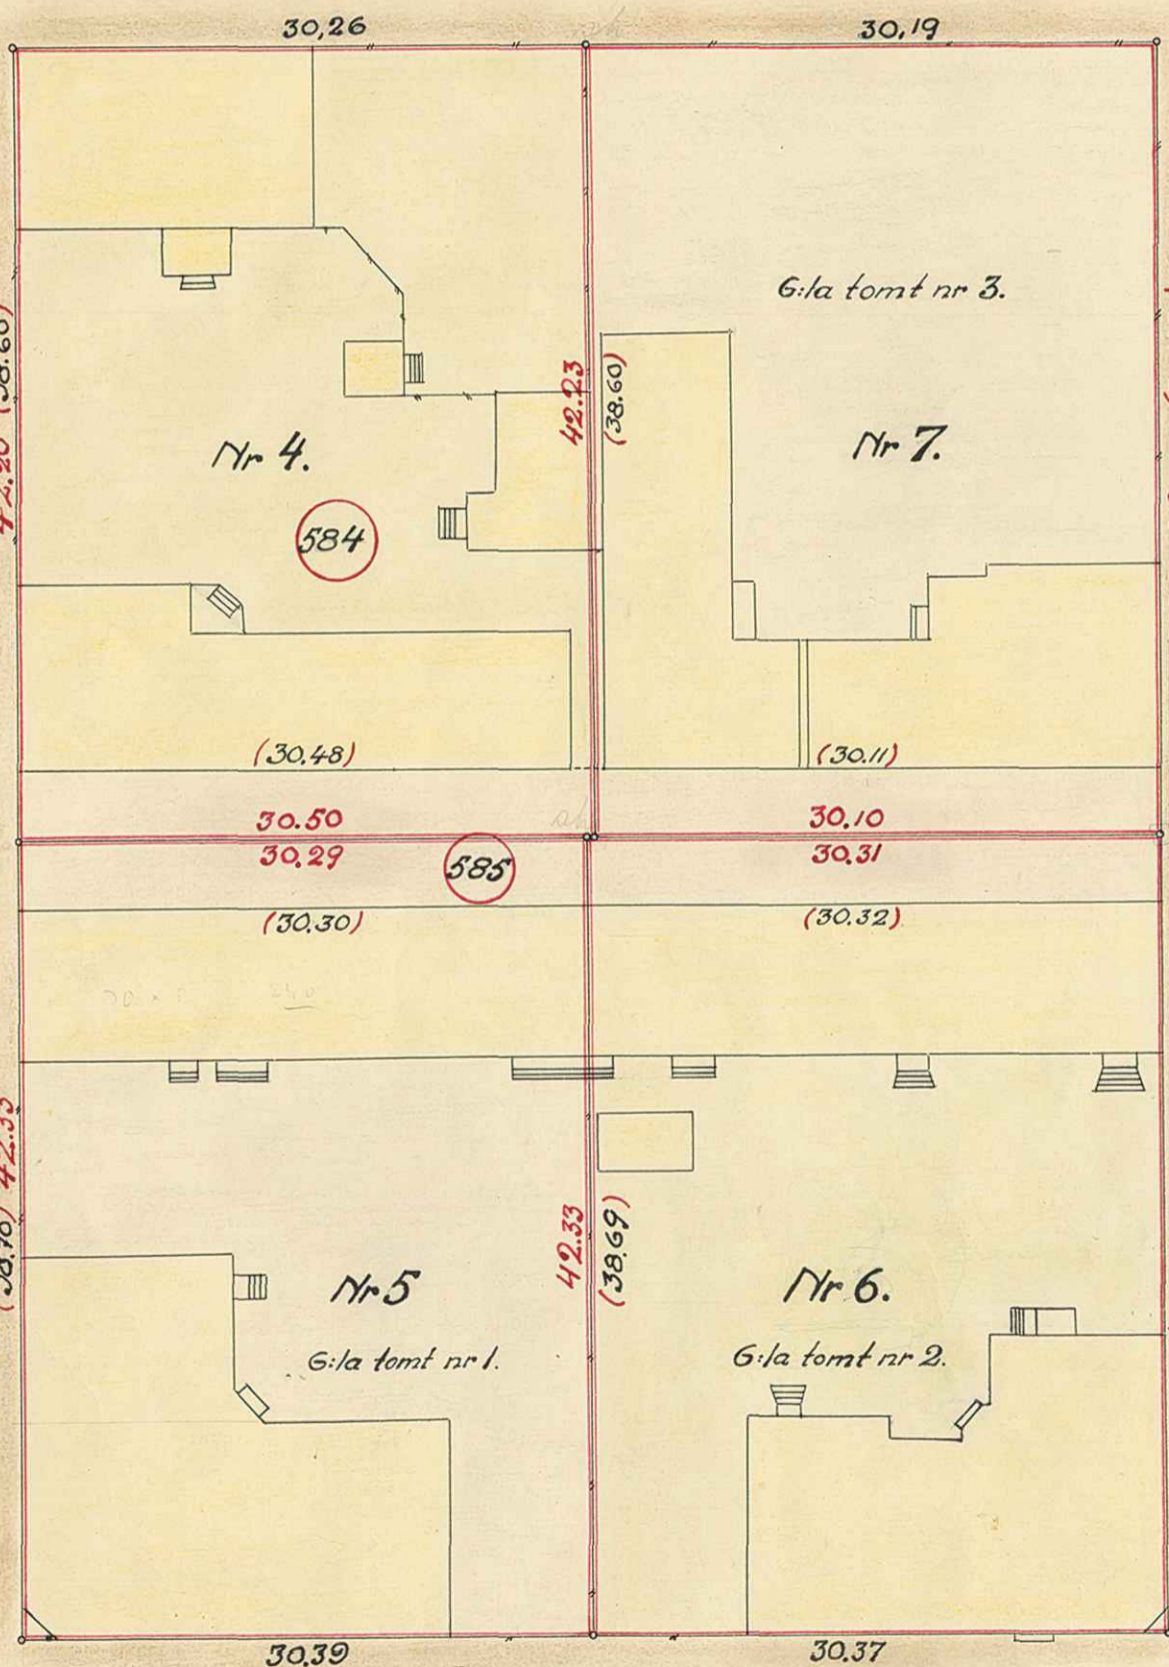

Seminariegatan.

Bankgatan.

Skolgatan.

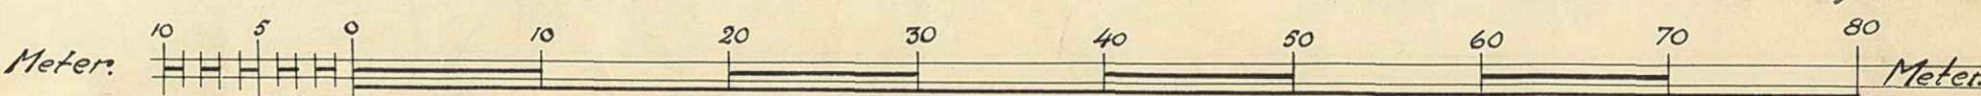

Skala 1:400.

KV. MATROSEN

UMEÅ STADS BYGGNADSKONTOR,
Ritad av _____
Den ____/____/19____ Litt. & Nr. 2222

Kv. Leoparden.

Kv. Jägaren.

Kv. Skarpskytten.

Kv. Muraren.

Kv. Båtsmannen.

Kv. Styrmannen.

no 236/1938.
delgiven den 3/3-38.

25

BYGGNADSNÄMNDEN I UMEÅ STAD
Mk. d. 4/4 1938. D. no 122/1938
MMSr protokollat 8

TI
1938

N:r 289 E.D.
1938

LÄNSSTYRELSENS I VÄSTERBOTTENS LÄN

resolution i fråga om fastställelse av
ändrad tomtindelning inom kvarteret Matro-
sen i Umeå stad;


,efter anslag, /
Given/Umeå i landskansliet den 24

mars 1938.

Sedan byggnadsnämnden i Umeå stad vid sammanträde den 10 okto-
ber 1935 uppdragit åt dåvarande mätningssmannen drätseldirektören
Nils Hj. Nilsson att upprätta förslag till ändrad tomtindelning av
kvarteret Matrosen i staden har nuvarande mätningssmannen, dist-
riktslantmätaren Torsten Thurell, upprättat sådant förslag jämte
karta och beskrivning. Enligt förslaget skulle kvarteret indelas
i 4 tomter, betecknade nr 4 - 7 och innehållande i areal tomten nr
4 1282,59 kvadratmeter, tomten nr 5 1284,23 kvadratmeter, tomten
nr 6 1284,25 kvadratmeter och tomten nr 7 1273,41 kvadratmeter.

Vid sammanträde den 10 februari 1938 har byggnadsnämnden be-
slutat antaga förslaget, vilket blivit av vederbörande lämnat utan
anmärkning.

Byggnadsnämnden har sedermera hit överlämnat förslaget jämte
därtill hörande handlingar för fastställelseprövning.

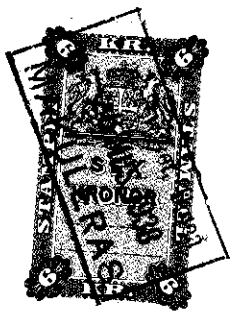

Stämpel kr. 6:-
Granskningsavgift " 12:-
Summa Kronor 16:-

Byggnadsnämnden i Umeå stad.

2480K - K/2222

Överlantmätaren och länsarkitekten i länet hava avgivit infor-
rade yttranden i ärendet.

Länsstyrelsen, som tagit handlingarnas innehåll i övervägande,
prövar med stöd av 8 § stadsplanelagen den 29 maj 1931 skäligt till
efterrättelse fastställa ifrågavarande förslag till ändrad tomtin-
delning inom kvarteret Matrosen i Umeå stad.

Jämlikt 2 § i Kungl. kungörelsen den 15 juni 1935 angående av-
gifter för av tjänsteman vid länsarkitektorganisationen utförd
granskning av vissa ärenden ålägger länsstyrelsen Umeå stad att er-
lägga avgift för den av länsarkitekten i ärendet verkställda gransk-
ningen med tolv kronor.

Den som är missnöjd med detta beslut har att, vid talans för-
lust, inom en månad från denna dag däröver anföra besvär hos Konung-
en, vilka besvär skola ingivas eller i betalt brev insändas till
Kungl. Kommunikationsdepartementet; dock att klagan ej må föras
av byggnadsnämnden eller av sakägare, som skriftligen godkänt för-
slaget.

Ar och dag som ovan.

På Länsstyrelsens vägnar:

Åke Gunnar Davidsson

Att, såvitt härstädes fört diarium utvisar, besvär
öfver detta utslag icke inom föreskrifven tid, ~~räte~~
~~med från den~~.....19..... blivit
här anförda, betygar å tjänstens vägnar.
Stockholm den 26 April 1938

N. Södergren

Registrator i Kungl. Kommunikationsdepartementet.

År 1938 den 9 maj har Magistraten i Umeå å de
genom den härovan omförmälda tomtindelningen uppkom-
na tomterna fastställt de registerbeteckningar, kar-
tan utvisar, betygar

På Magistratens vägnar:

Johannes Andersson