
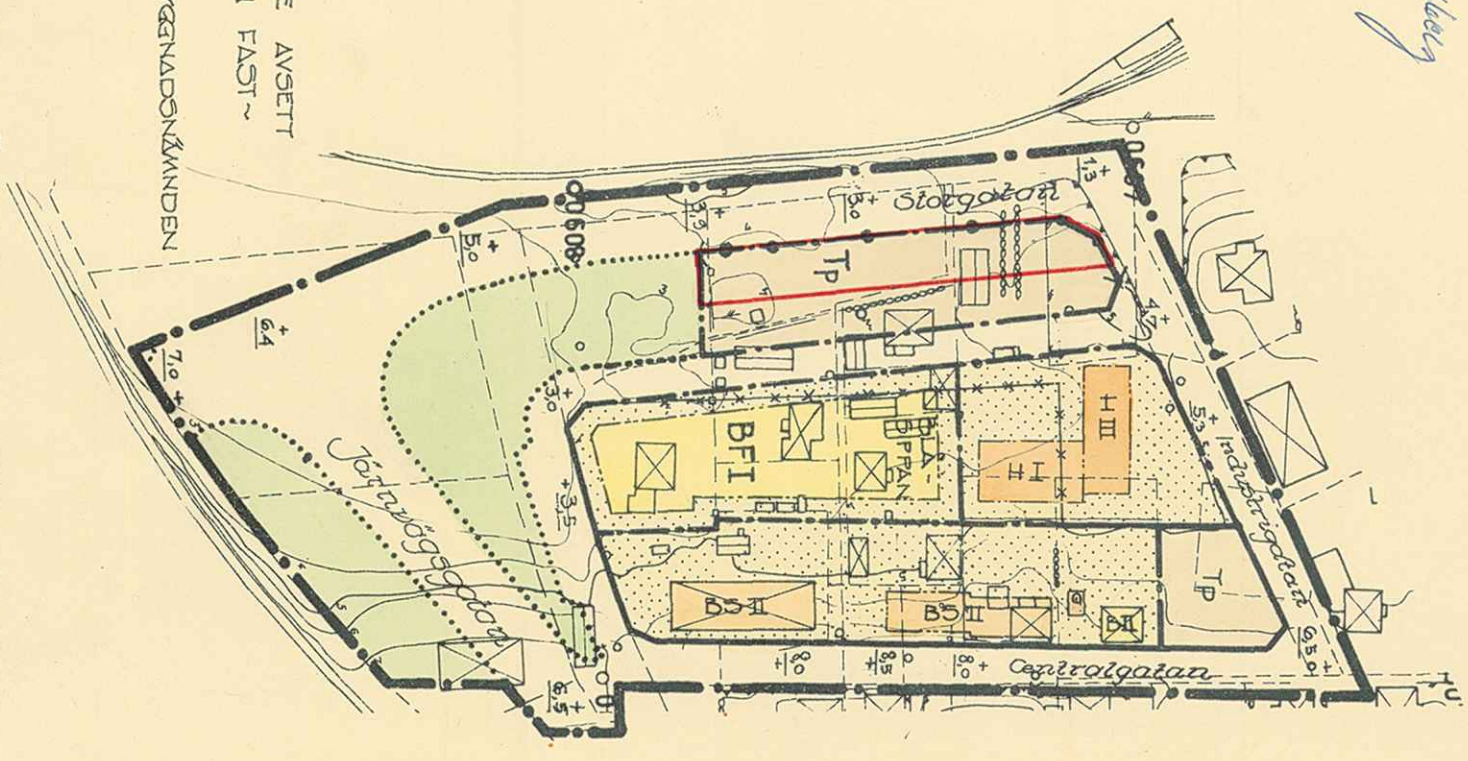


Tillhör kommunalfullmäktiges beslut av den 22.6.1966 s. 18

Nils Holmberg

Grundskatteavsnitts riktighet besträvs
 Lars Björkström
 distriktsarkivarie

Ar 1966 den 13/2 fastställdes å denna karta angivna ändring, ~~ett~~ ~~ett~~ tygar Umeå i landskansliet som ovan.
 På tjänstens vägnar
 Rune Rungman

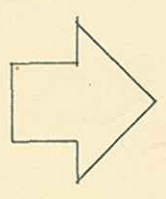

GRÄNS FÖR OMRÅDE AVSETT ATT UNDRANTAS FRÅN FAST-~ STÄLLELSE.
 ENL. BESLUT AV BYGGNADSNÄMNDEN DEN 25.1.1966

FÖRSLAG TILL ÄNDRING AV STADSPLAN FÖR KV. BLÅS/PPLAN INOM HOLMSUNDS KING I VÄSTERBOTTENS LÄN

Umeå den 21 sept. 1965

Torvald Sjöström
 Torvald Sjöström
 Stadsarkitekt

0 20 40 60 80 100 m; skala 1:2000

Detektoringar

Grundbearta

Gällande områdesgräns

Fastighetsgräns

Vägar

Huvudbyggnad resp. uthus

Gällande gatuhöjd

Nivåkurvor

Täckplantering

Stängsel

Stödmur

Stadsplanekartra

A. Gränsbeteckningar

Stadsplanegräns

Gällande områdesgräns

Gällande områdesgräns avsedd att utgå

Gatu- kvarters- och annan områdesgräns

Bestämnelsegräns

Gränslinje ej avsedd att fastställas

Särskild områdesgräns, anordnade av stängsel

B. Områdesbeteckningar

Allmän plats

Gata eller borg

Park eller plantering

Byggnadsbuarter

B3 Område för bostadsändamål, sammansbyggda hus

B Område för bostadsändamål,

Område för bostadsändamål, fristående hus

H Område för handelsändamål

G Område för garageändamål

Specialområden

Tryckområden

TP Område för parkeringsändamål

C. Övriga beteckningar

I, II, III Mark som icke får byggas

+00. Gällande gatuhöjd

+00. Gällande gatuhöjd

+00. Gatuhöjd