Karta

över del av fastigheten

VÄSTERTEG 8:21

i Tegs samhälle, Umeå socken, Västerbottens län
upprättad jämlikt bestämmelserna i 26 § lag om expropriation den 12 maj 1917,
upprättad år 1964 av:

Lars Björkgren
distriktslantmätare

Bert Forsman

Skala 1:400

10 5 0 10 20 30 40 m

Koordinatförteckning

Pkt	Mark	x	y
1	rm	79120.08	97501.70
2	"	071.19	528.73
3	"	027.84	449.74
4	"	070.66	410.23
5	"	090.46	446.03
6	"	053.53	456.56
7	"	060.33	480.41
8	"	101.19	468.79
9	"	098.99	462.06

Beskrivning

Från fastigheten Västerteg 8:21 exproprieras:

fig 1 ~~0.4316 ha~~ 0.4321 gatu- och parkmark
fig 2 ~~0.0142 ha~~ 0.0137 kvartersmark

Rättad den 5.3.1969
Nils Öring
Stadsingenjör

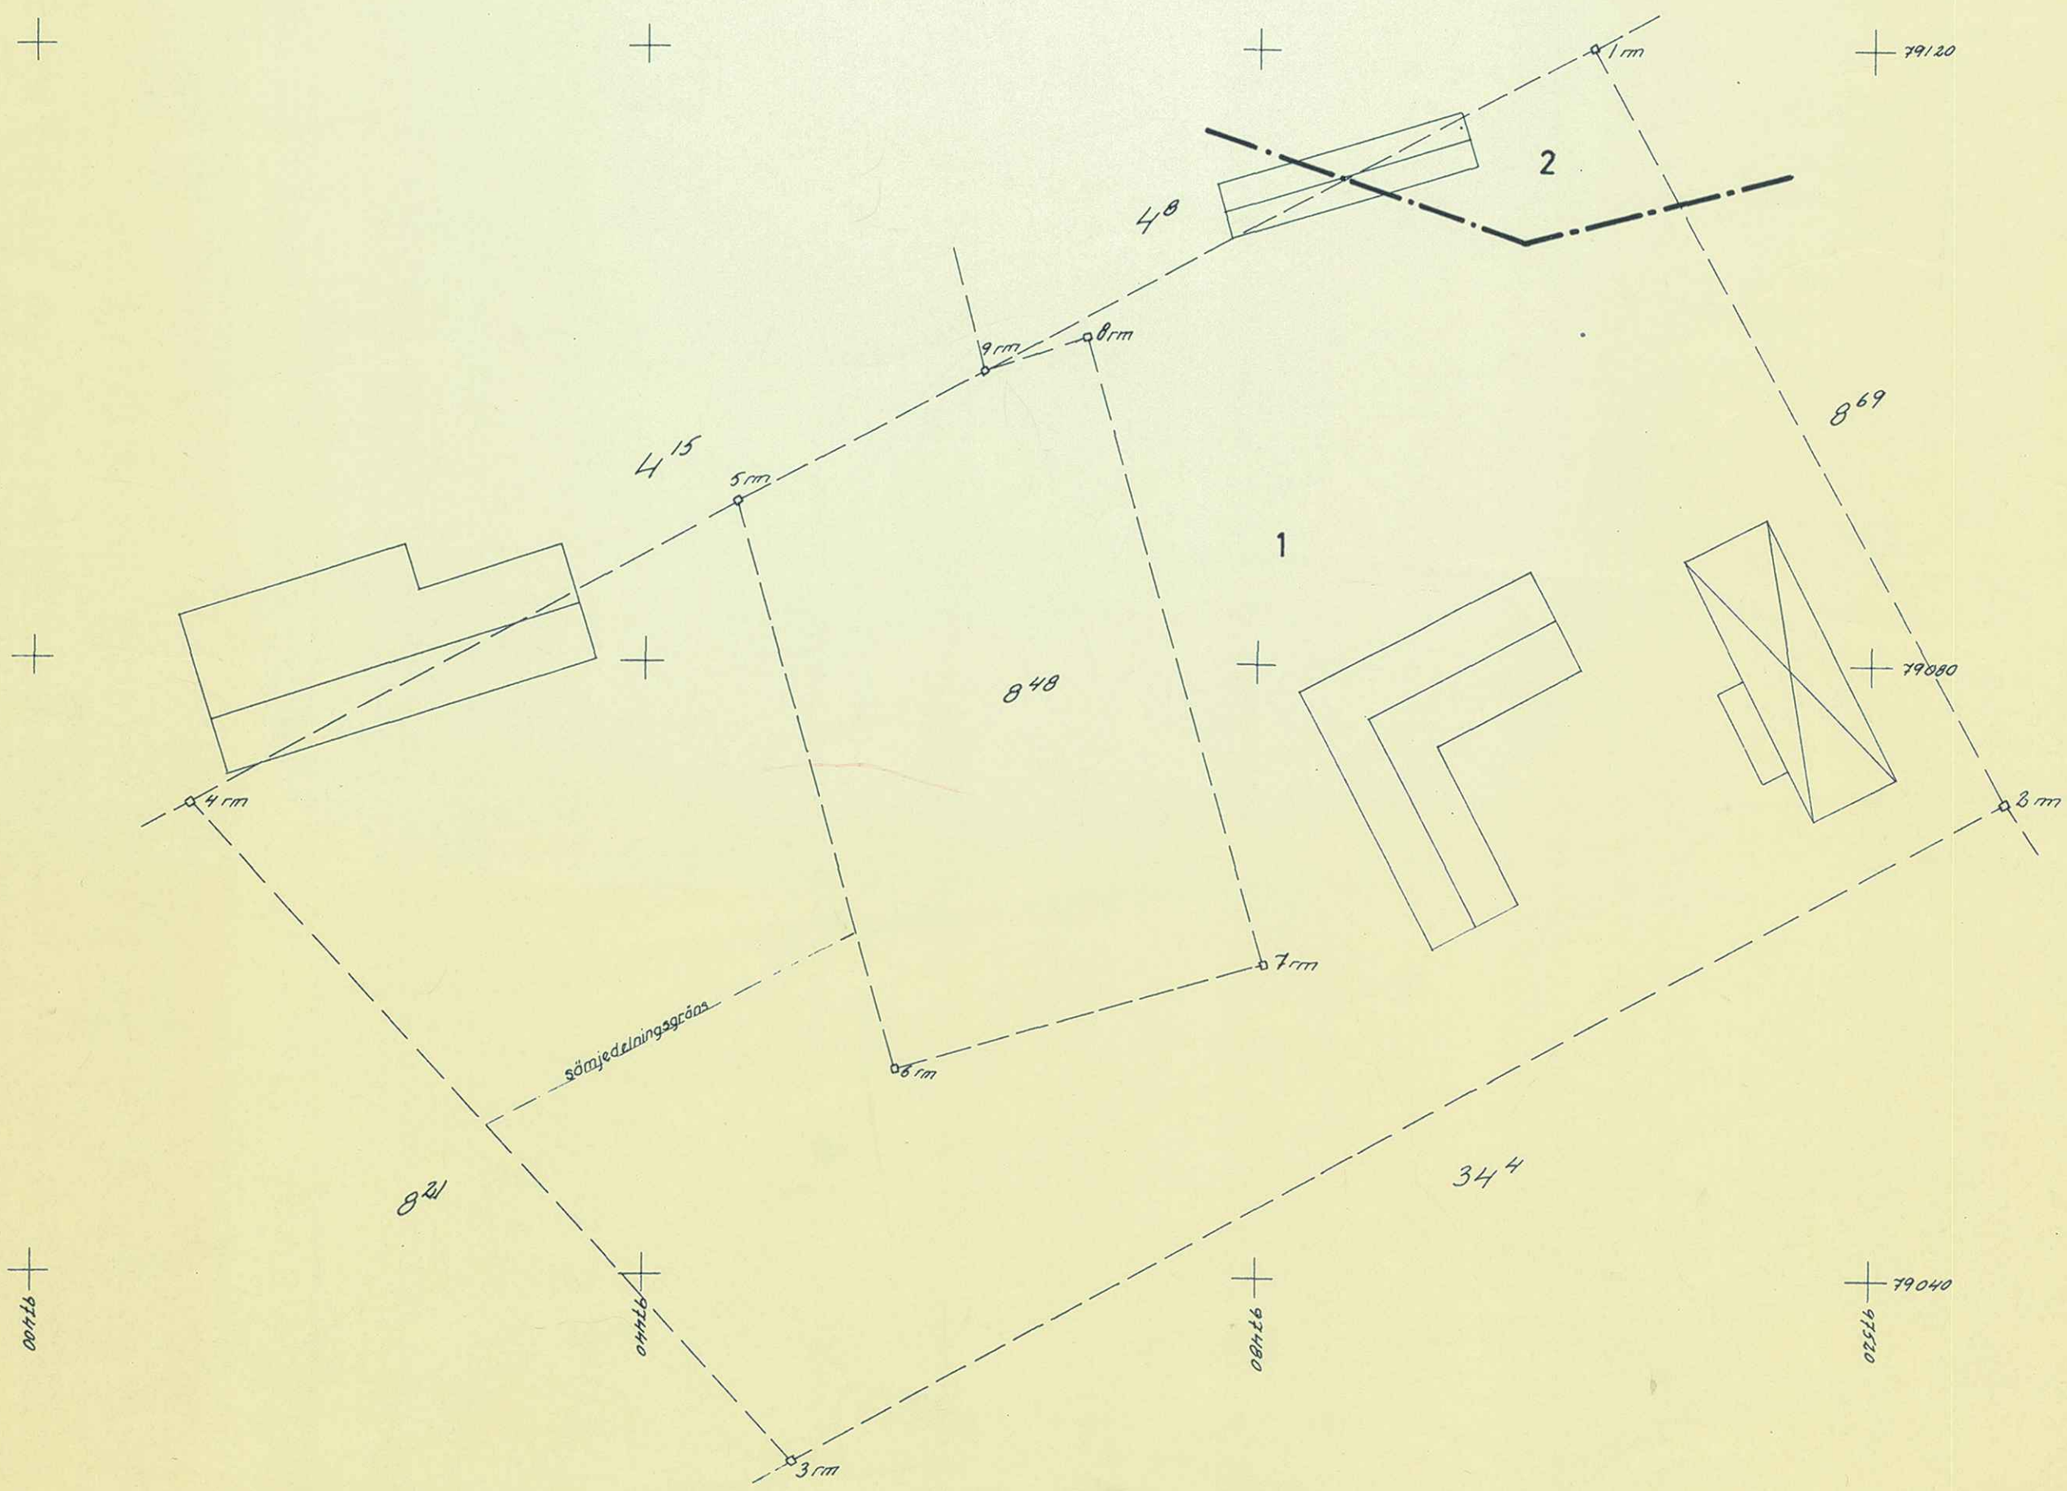

Dnr 175/64

Intf. gk 48 7B

SVENSKA REPRODUKTIONS AB 1965
T 238/1969