Kopi

Förslag till ändrad tomtindelning inom del av kv. Skäppan i Umeå stad

Upprättat den 29 januari 1946 av

Stadsingenjör, mätningsman

Till denna karta hör särskild beskrivning.

År 19~~45~~46 den 5 april meddelades fastställelse å tomtindelning i enlighet med denna karta; betygar Umeå i landskansliet som ovan.

Stämpel kr 1:— På tjänstens vägnar:

EN KRONA

LANDSKANSLIET UMEÅ LÄN

AKTIEBOLAGS

År 19~~45~~46 den 14 maj har Magistratet i Umeå å de genom den häröver upprättade tomtindelningen uppkomna tomterna fastställt registerbeteckningar, kartan utvisar; betygar.

På Magistratens vägnar:

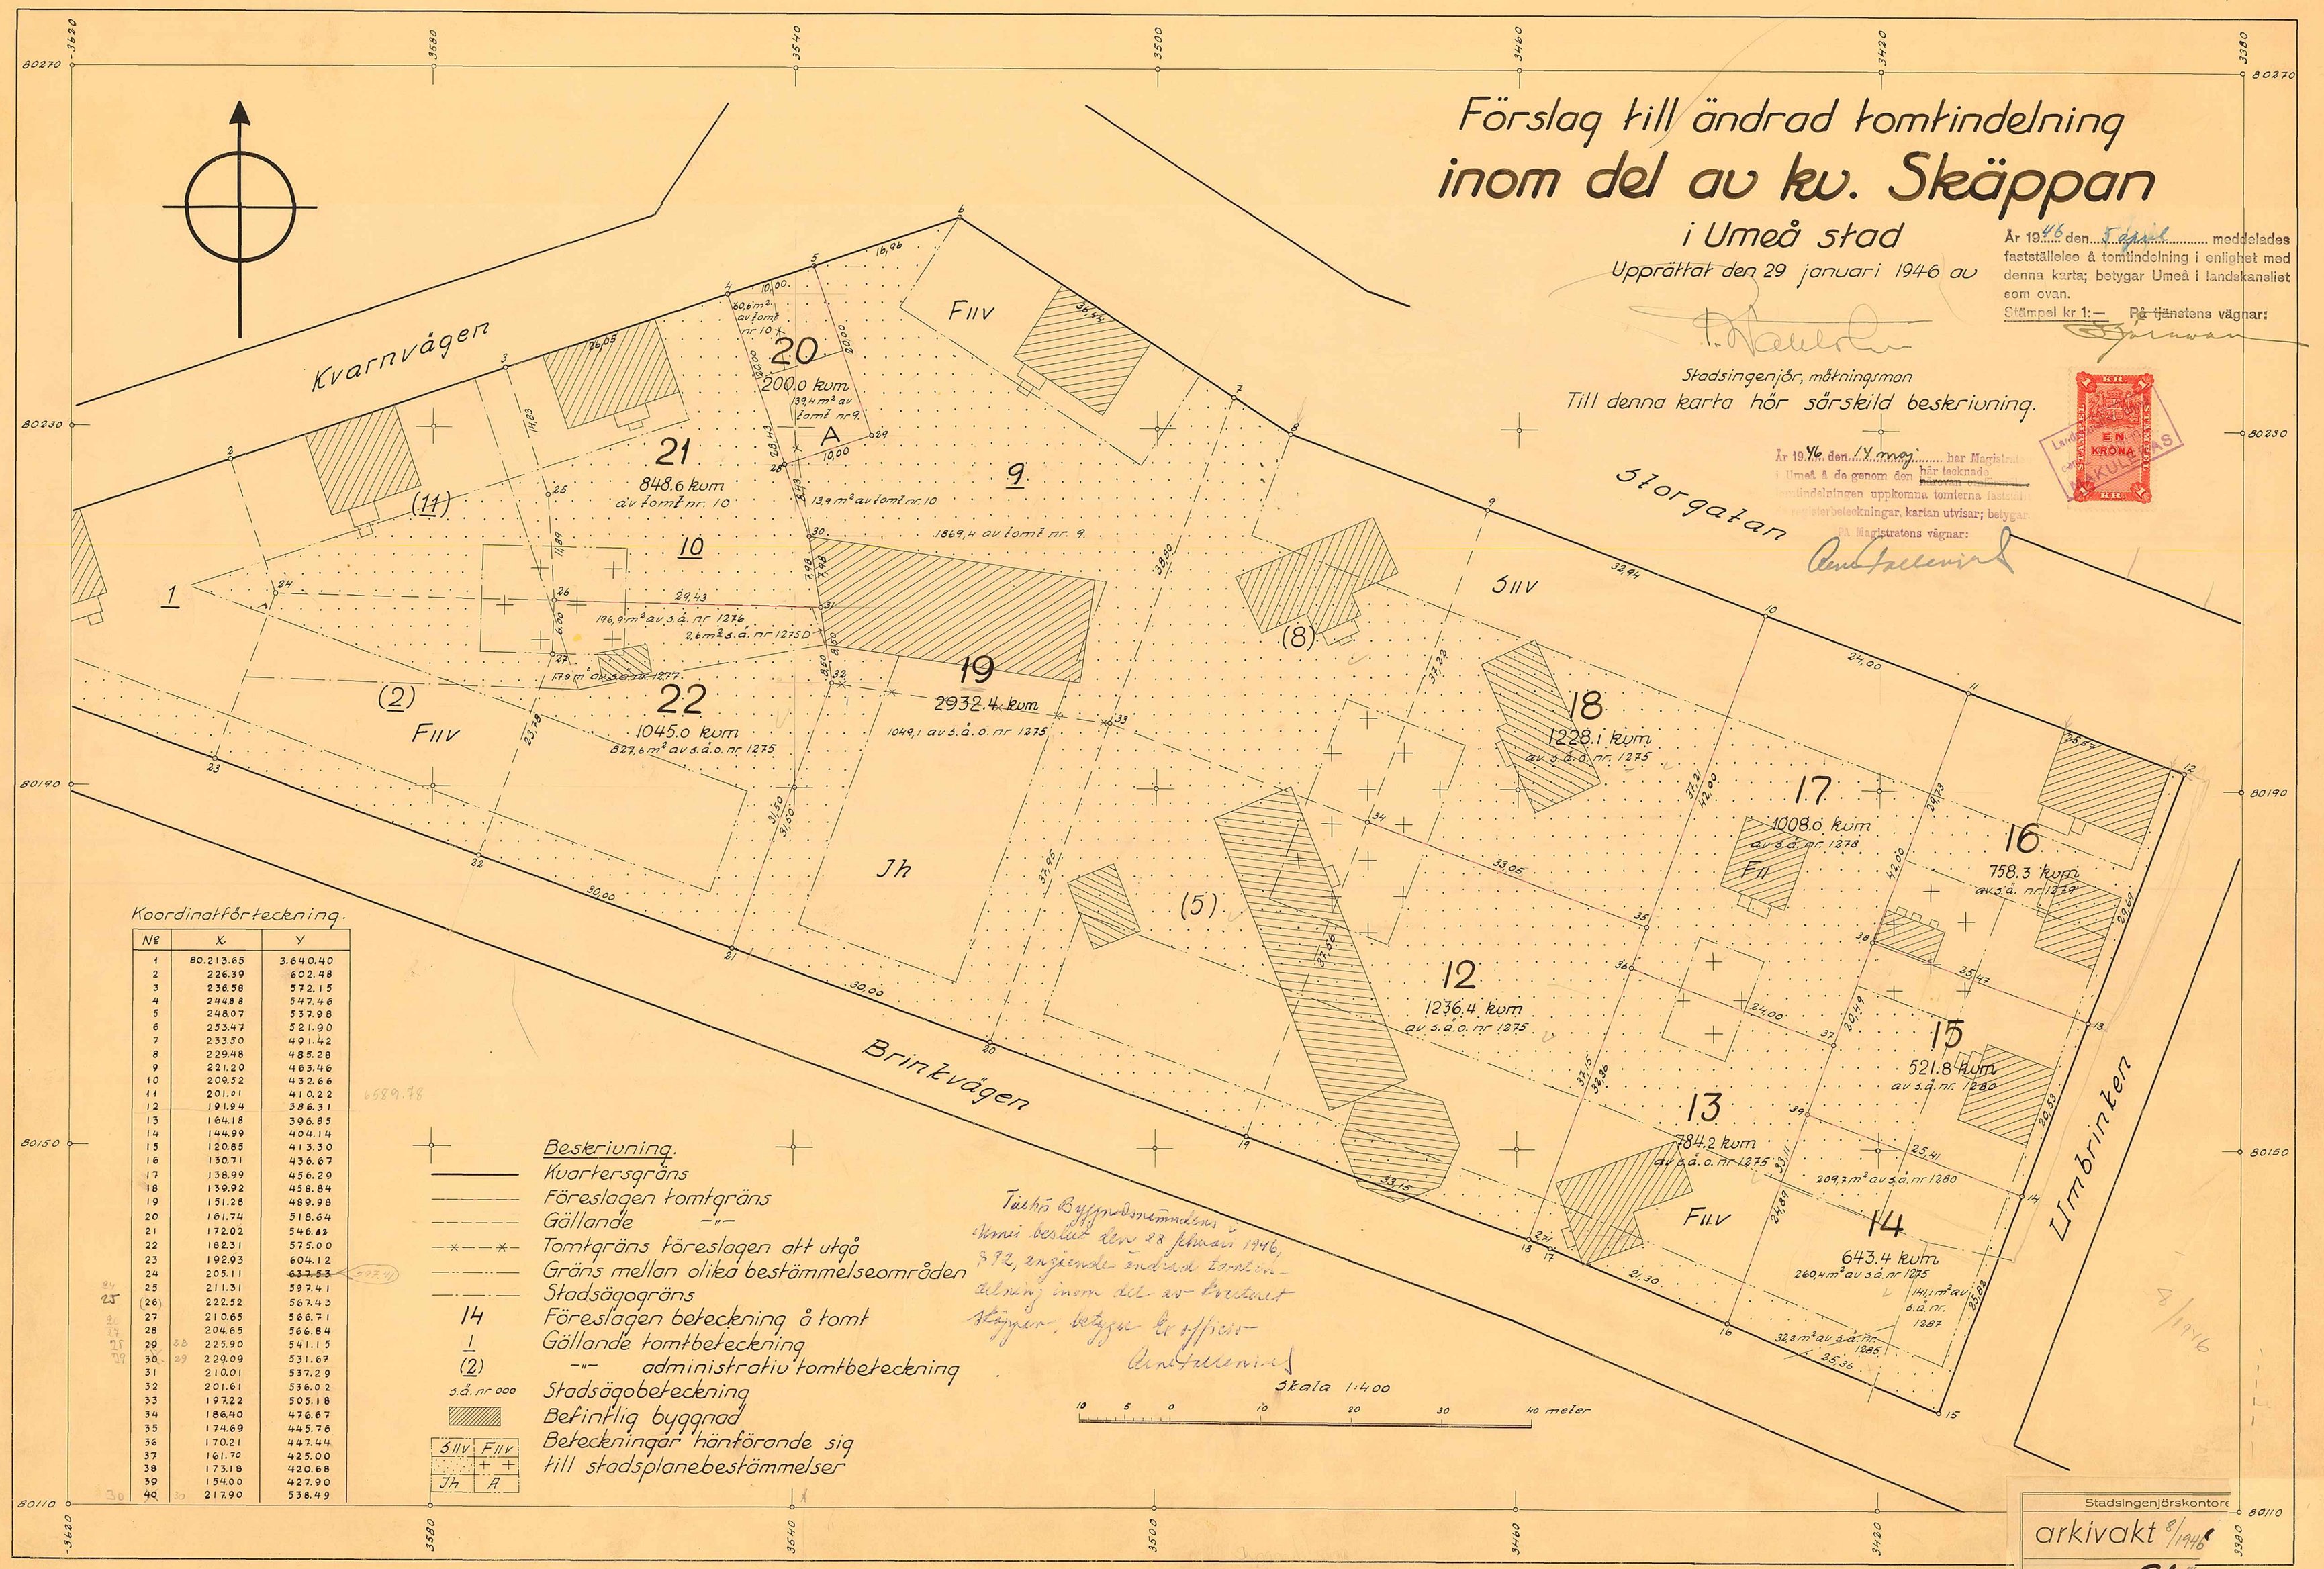

Koordinatförteckning.

Nº	X	Y
1	80.213.65	3.640.40
2	226.39	602.48
3	236.58	572.15
4	244.88	547.46
5	248.07	537.98
6	253.47	521.90
7	233.50	491.42
8	229.48	485.28
9	221.20	463.46
10	209.52	432.66
11	201.01	410.22
12	191.94	386.31
13	164.18	396.85
14	144.99	404.14
15	120.85	413.30
16	130.71	436.67
17	138.99	456.29
18	139.92	458.84
19	151.28	489.98
20	161.74	518.64
21	172.02	546.62
22	182.31	575.00
23	192.93	604.12
24	205.11	~~637.53~~
25	211.31	597.41
(26)	222.52	567.43
27	210.65	566.71
28	204.65	566.84
29	225.90	541.15
30	229.09	531.67
31	210.01	537.29
32	201.61	536.02
33	197.22	505.18
34	186.40	476.67
35	174.69	445.76
36	170.21	447.44
37	161.70	425.00
38	173.18	420.68
39	154.00	427.90
40	217.90	538.49

Beskrivning.

- Kvartersgräns
- Föreslagen tomtgräns
- Gällande —"—
- Tomtgräns föreslagen att utgå
- Gräns mellan olika bestämmelseområden
- Stadsägogräns
- 14 Föreslagen beteckning å tomt
- 1 Gällande tomtbeteckning
- (2) —"— administrativ tomtbeteckning
- s.å. nr 000 Stadsägobeteckning
- Befintlig byggnad
- S IIV, F IIV, Jh, A — Beteckningar hänförande sig till stadsplanebestämmelser

Skala 1:400

10 5 0 10 20 30 40 meter

Tekn. Byggnadsnämnden i Umeå beslut den 28 februari 1946, § 32, angående ändrad tomtindelning inom del av kvarteret Skäppan, betygar Byggnadsnämnden

Stadsingenjörskontoret arkivakt 8/1946

Kvarteret: Skäppan

1 12-22

22