Förslag till ändrad tomtindelning inom
del av kv. Gärdet
Umeå stad

upprättat den 12 nov. 1947 av

P. Hallström
stadsingenjör

Till denna karta hör särskild beskrivning

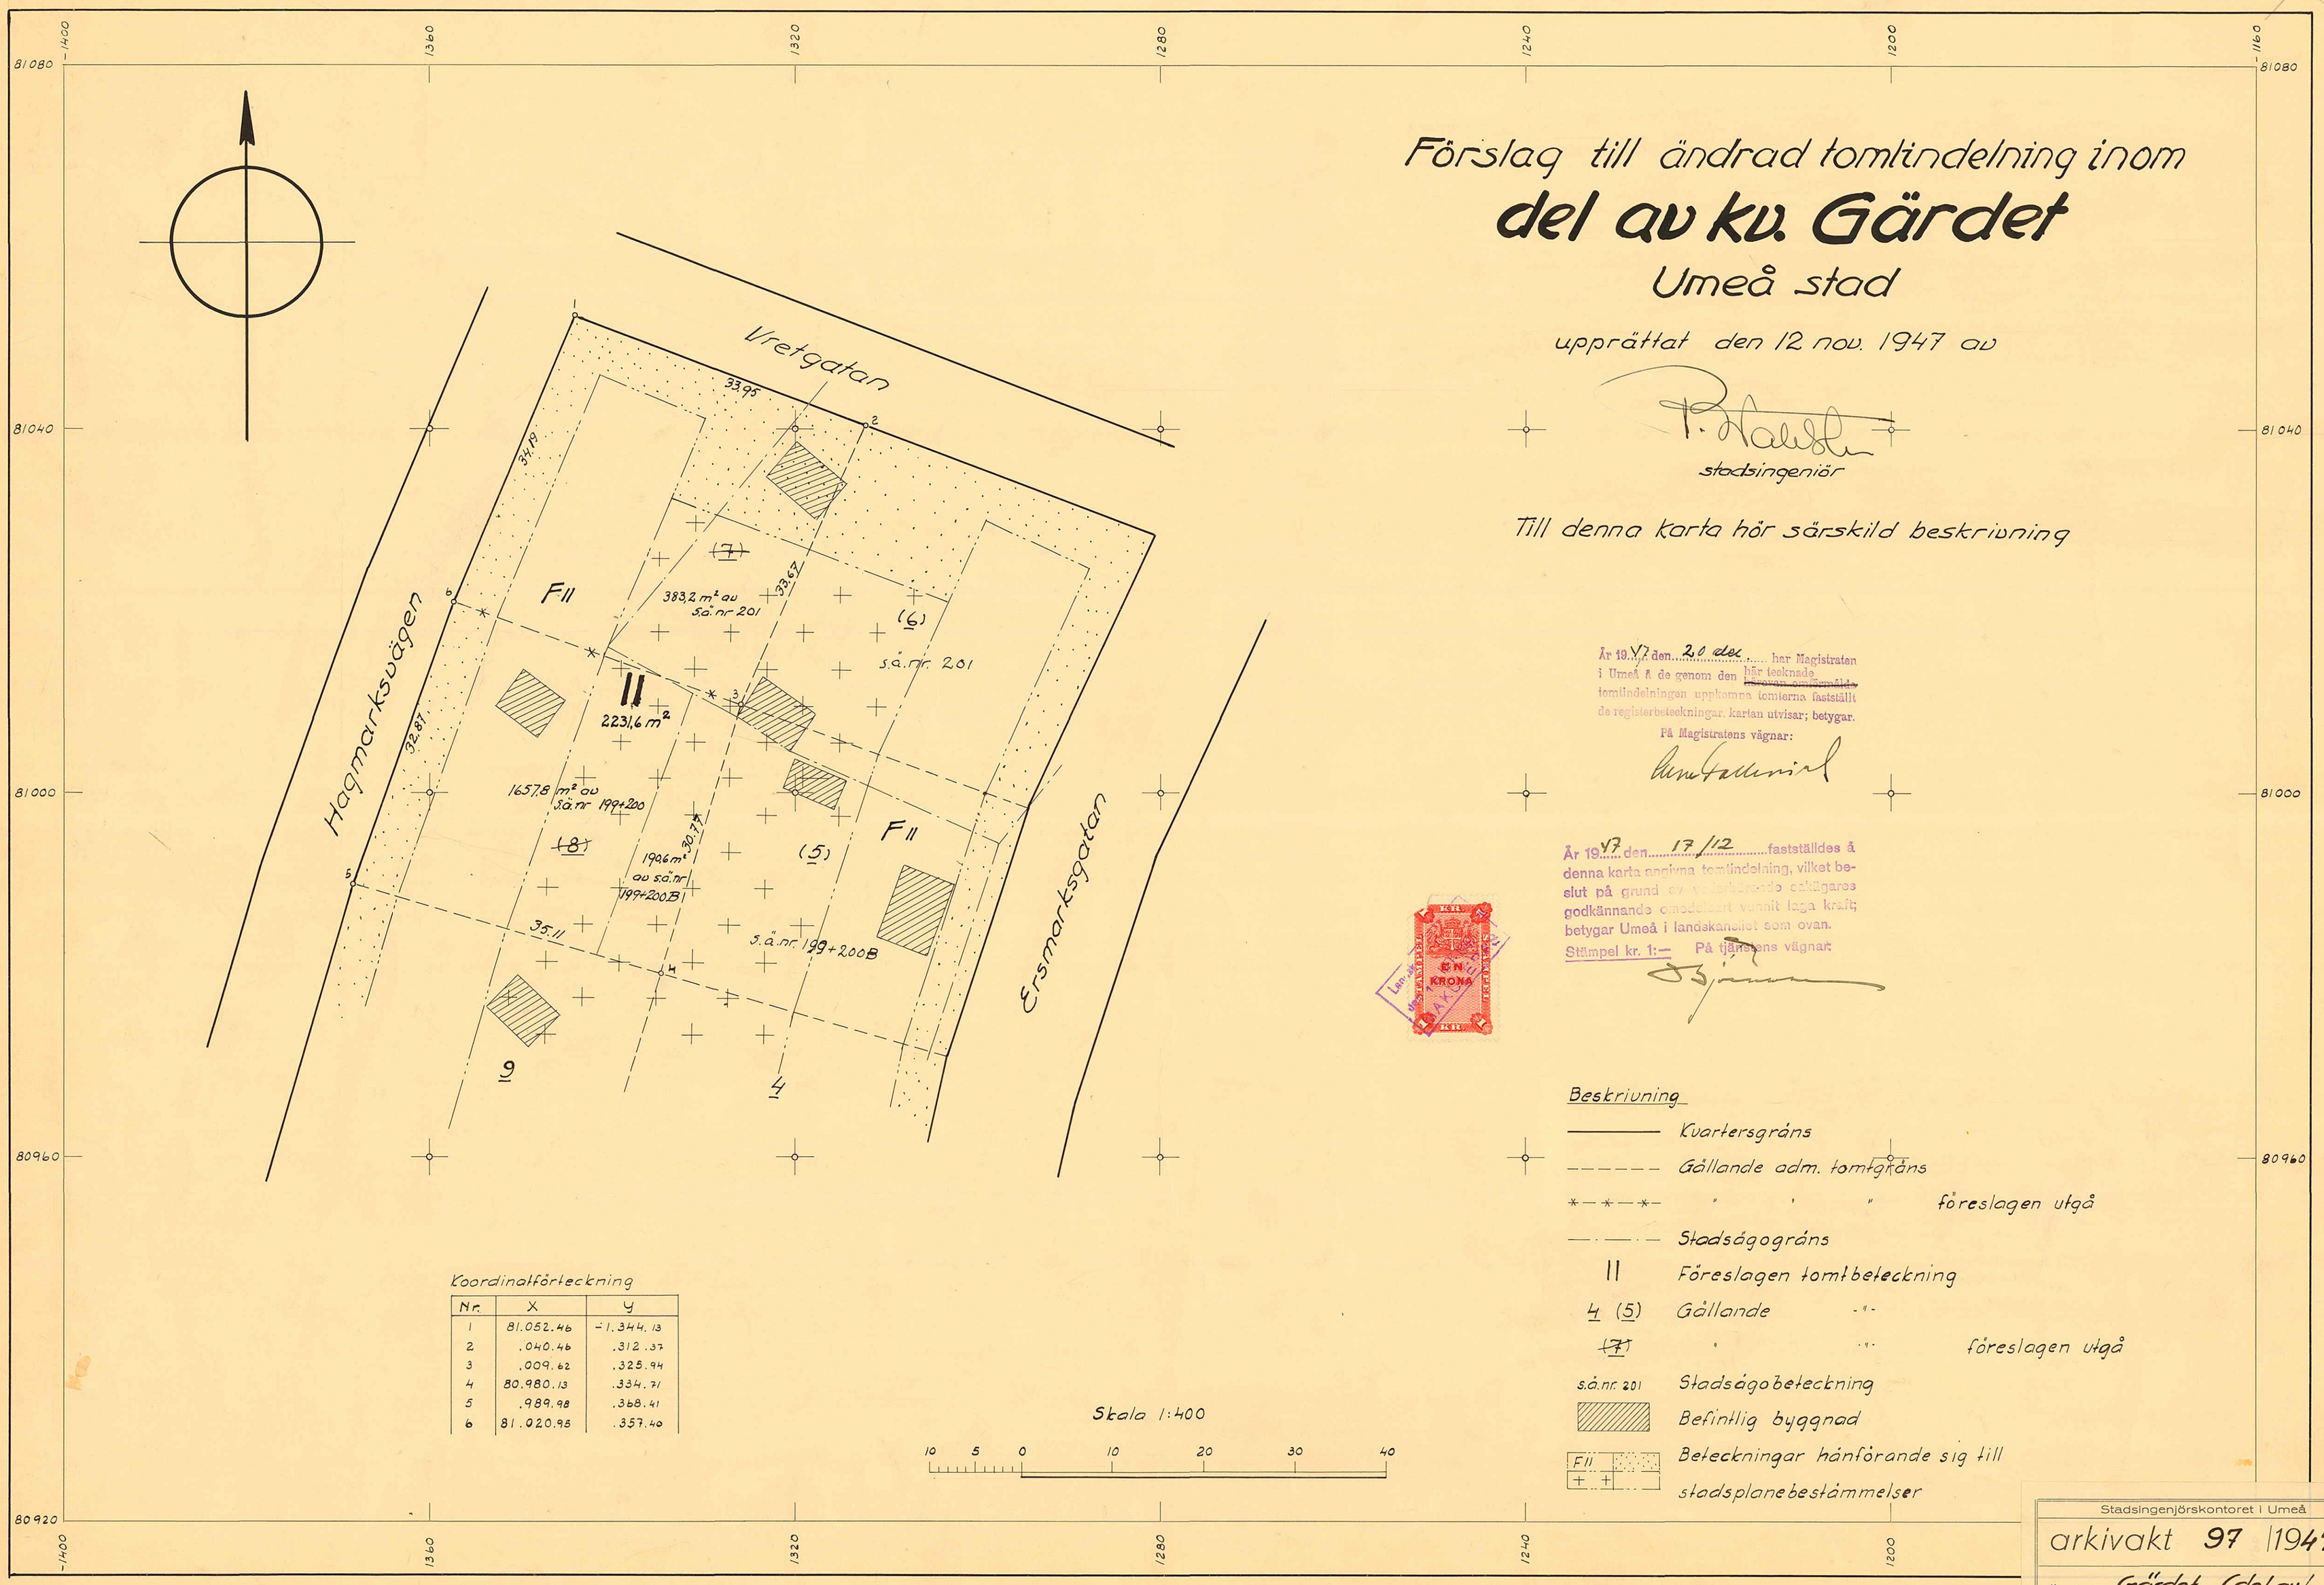

Koordinatförteckning

Nr.	X	Y
1	81.052.46	-1.344.13
2	.040.46	.312.37
3	.009.62	.325.94
4	80.980.13	.334.71
5	.989.98	.368.41
6	81.020.95	.357.40

Skala 1:400

10 5 0 10 20 30 40

År 19 47 den 20 dec. har Magistraten i Umeå å de genom den här teknade ~~[illegible]~~ tomtindelningen uppkomna tomterna fastställt de registerbeteckningar, kartan utvisar; betygar.

På Magistratens vägnar:

[illegible]

En krona

Länsstyrelsen i Västerbotten

År 19 47 den 17/12 fastställdes å denna karta angivna tomtindelning, vilket beslut på grund av [illegible] godkännande omedelbart vunnit laga kraft; betygar Umeå i landskansliet som ovan.

Stämpel kr. 1:— På tjänstens vägnar:

[illegible]

Beskrivning

———	Kvartersgräns
– – – – – –	Gällande adm. tomtgräns
––*–	" " " föreslagen utgå
—·—·—	Stadsägogräns
II	Föreslagen tomtbeteckning
4 (5)	Gällande " "
~~(7)~~	" " föreslagen utgå
s.ä.nr 201	Stadsägobeteckning
▨	Befintlig byggnad
F II	Beteckningar hänförande sig till stadsplanebestämmelser

Stadsingenjörskontoret i Umeå
arkivakt 97 /1947
Kvarteret: Gärdet (del av)
~~Tomten nr:~~
~~Stadsägan nr:~~ 11

GÄRDET 11