FÖRSLAG TILL ÄNDRING (och utvidgning) AV STADSPLANEN FÖR KVARTEREN VÄLTEN, KÄRVEN, SKYLEN, TOPASEN, SMEDEN, RYTTAREN OCH GARVAREN SAMT DELAR AV KUNGL. NORRLANDS DRAGONREGEMENTES OMRÅDE INOM

UMEÅ STAD

1943 den 19 mars, § 5, antogo stadsfullmäktige i Umeå den härå tecknade stadsplaneändringen; vetygar

I tjänsten:

Betecknar gräns för område, som avses att utgå ur stadsplanen
" gräns för område, inom vilket ändring och utvidgning av stadsplanen föreslås.
" gällande gatu- och kvartersgräns
" befintliga byggnader — gällande tomtgräns, ägogräns.
" plantering
" gatu- och kvartersgräns avsedd att utgå.
" föreslagen gatu- och kvartersgräns.
" föreslagen gräns mellan områden med olika stadsplanebestämmelser.
" föreslagen tomtgräns ej avsedd att fastställas
+00,00 " gatuhöjd i meter — nivåkurvor med 0,5 m ekvidistans
00 " områdes bredd i meter
Fiur Beteckningar hänförande sig till stadsplanebestämmelser

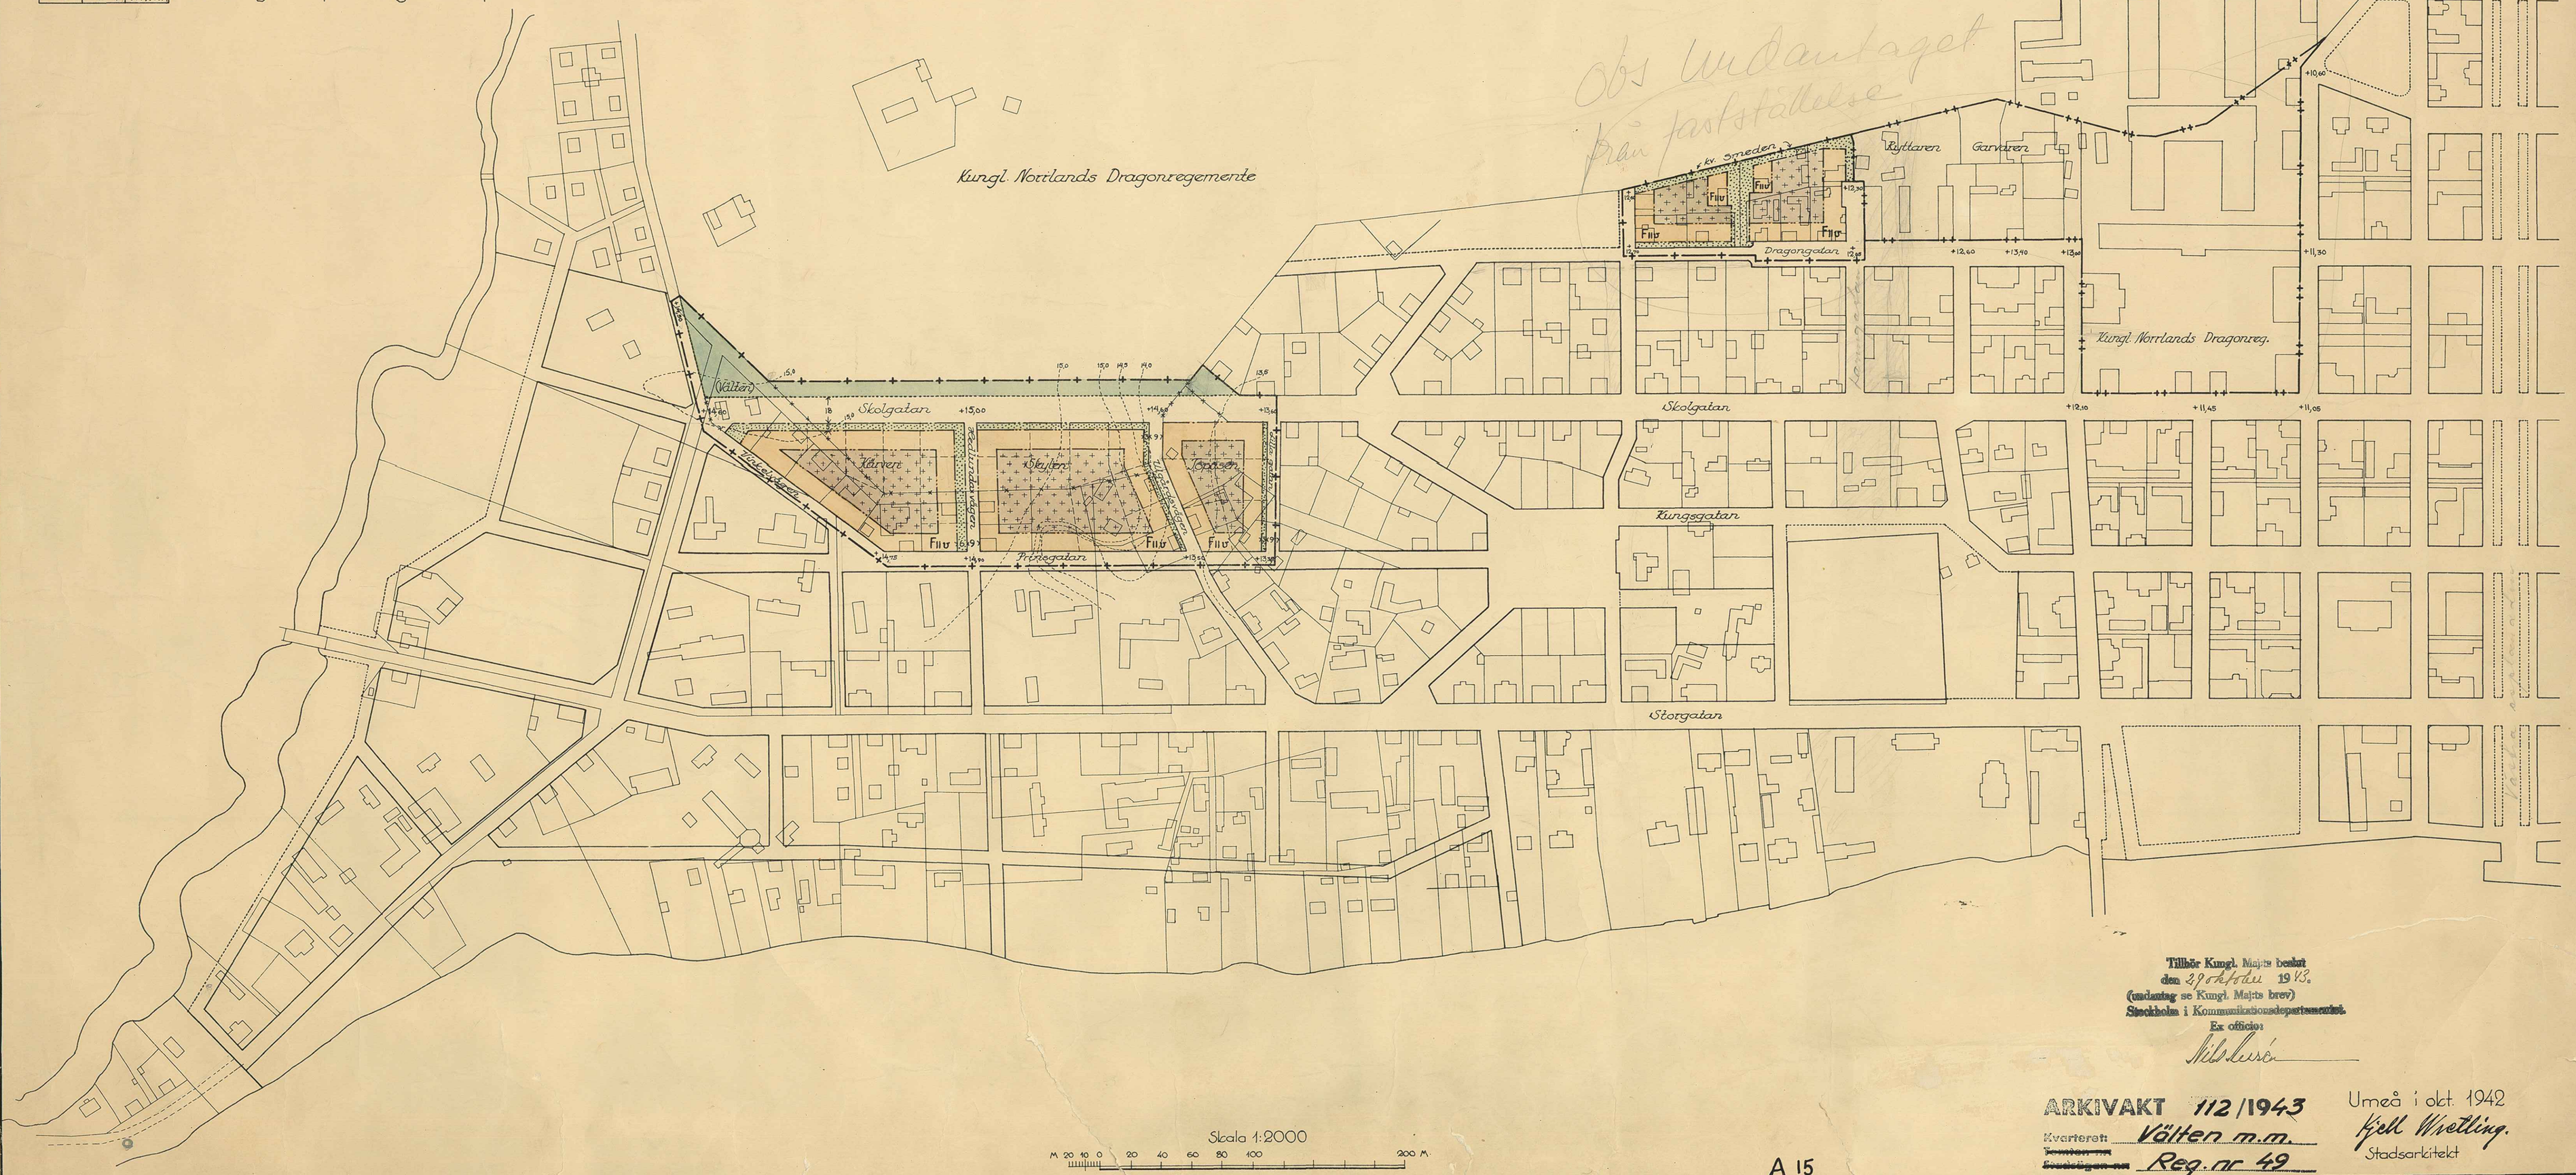

Skala 1:2000

M 20 10 0 20 40 60 80 100 200 M.

A 15

Tillhör Kungl. Maj:ts beslut
den 29 oktober 1943.
(undantag se Kungl. Maj:ts brev)
Stockholm i Kommunikationsdepartementet.
Ex officio:

ARKIVAKT 112/1943
Kvarteren: Välten m.m.
~~Tomten nr~~
~~Beteckningen nr~~ Reg. nr 49

Umeå i okt. 1942
Kjell Wretling.
Stadsarkitekt

Statens Reproduktionsanstalt

49