FÖRSLAG TILL ÄNDRING AV STADSPLANEN FÖR KVARTERET SKARPSKYTTEN I UMEÅ STAD.

Den 21 mars 1952, § 51, antogo stadsfullmäktige den härå tecknade stadsplaneändringen; betygar

I tjänsten

Wilhelm Ståhlberg

År 1952 den 3 juli fastställdes å denna karta angivna stadsplaneändring, vilket beslut jämlikt 150 § 3 st. byggnadslagen vunnit laga kraft; betygar Umeå i landskansliet som ovan.

Stämpel kr. 2:—

Åsatt res.

På tjänstens vägnar:

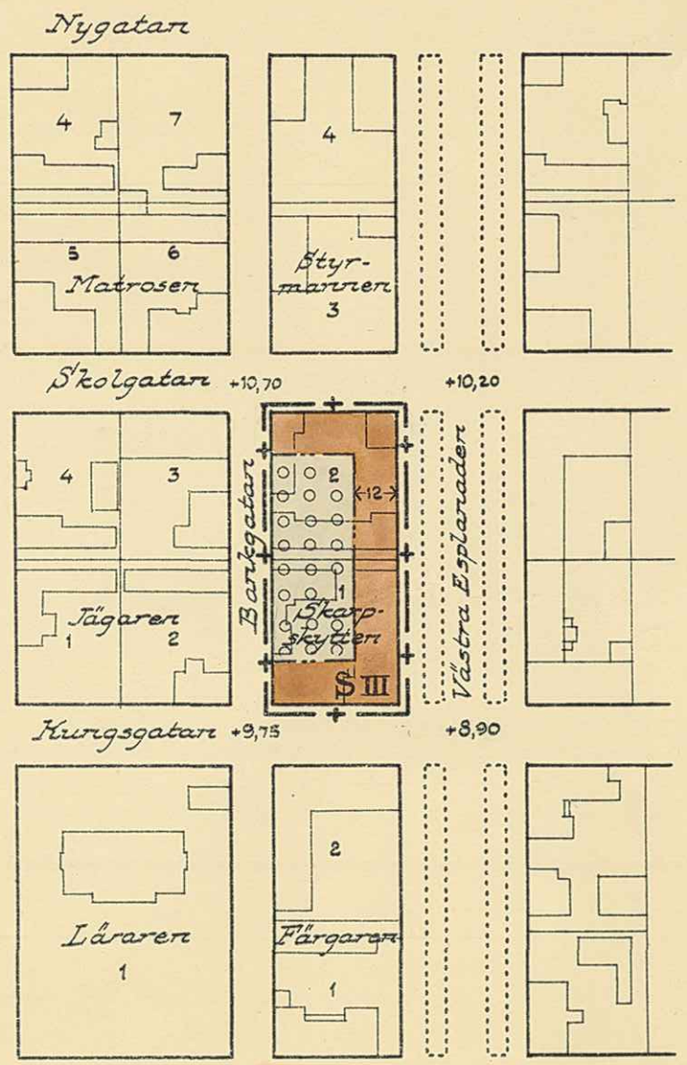

—+—+— Betecknar gräns för av ändringen berört område

——— " gällande gatu-, kvarters- och områdesgräns

" befintliga byggnader

" plantering

—··—··— " föreslagen gräns mellan områden med olika stadsplanebestämmelser

+0,00 " gatuhöjd i meter

(0,0) " områdes bredd i meter

S III Beteckningar hänförande sig till stadsplanebestämmelserna

Skala 1:2000

0 50 100 150 200 m.

ARKIVAKT 70/1952

Kvarteret: SKARPSKYTTEN

~~Tomten nr:~~

~~Stadsägan nr:~~ REG. NR 114

Umeå i november 1951.

Arne Björner

T. f. stadsarkitekt.

Statens Reproduktionsanstalt 1952