FÖRSLAG TILL ÄNDRING AV STADSPLANEN FÖR KVARTERET FABRIKEN INOM UMEÅ STAD

§ 11. År 1946 den 18 januari antogo stadsfullmäktige
i Umeå den härå tecknade stadsplaneändringen; betygar
Ex officio:
SUNE RISSLER

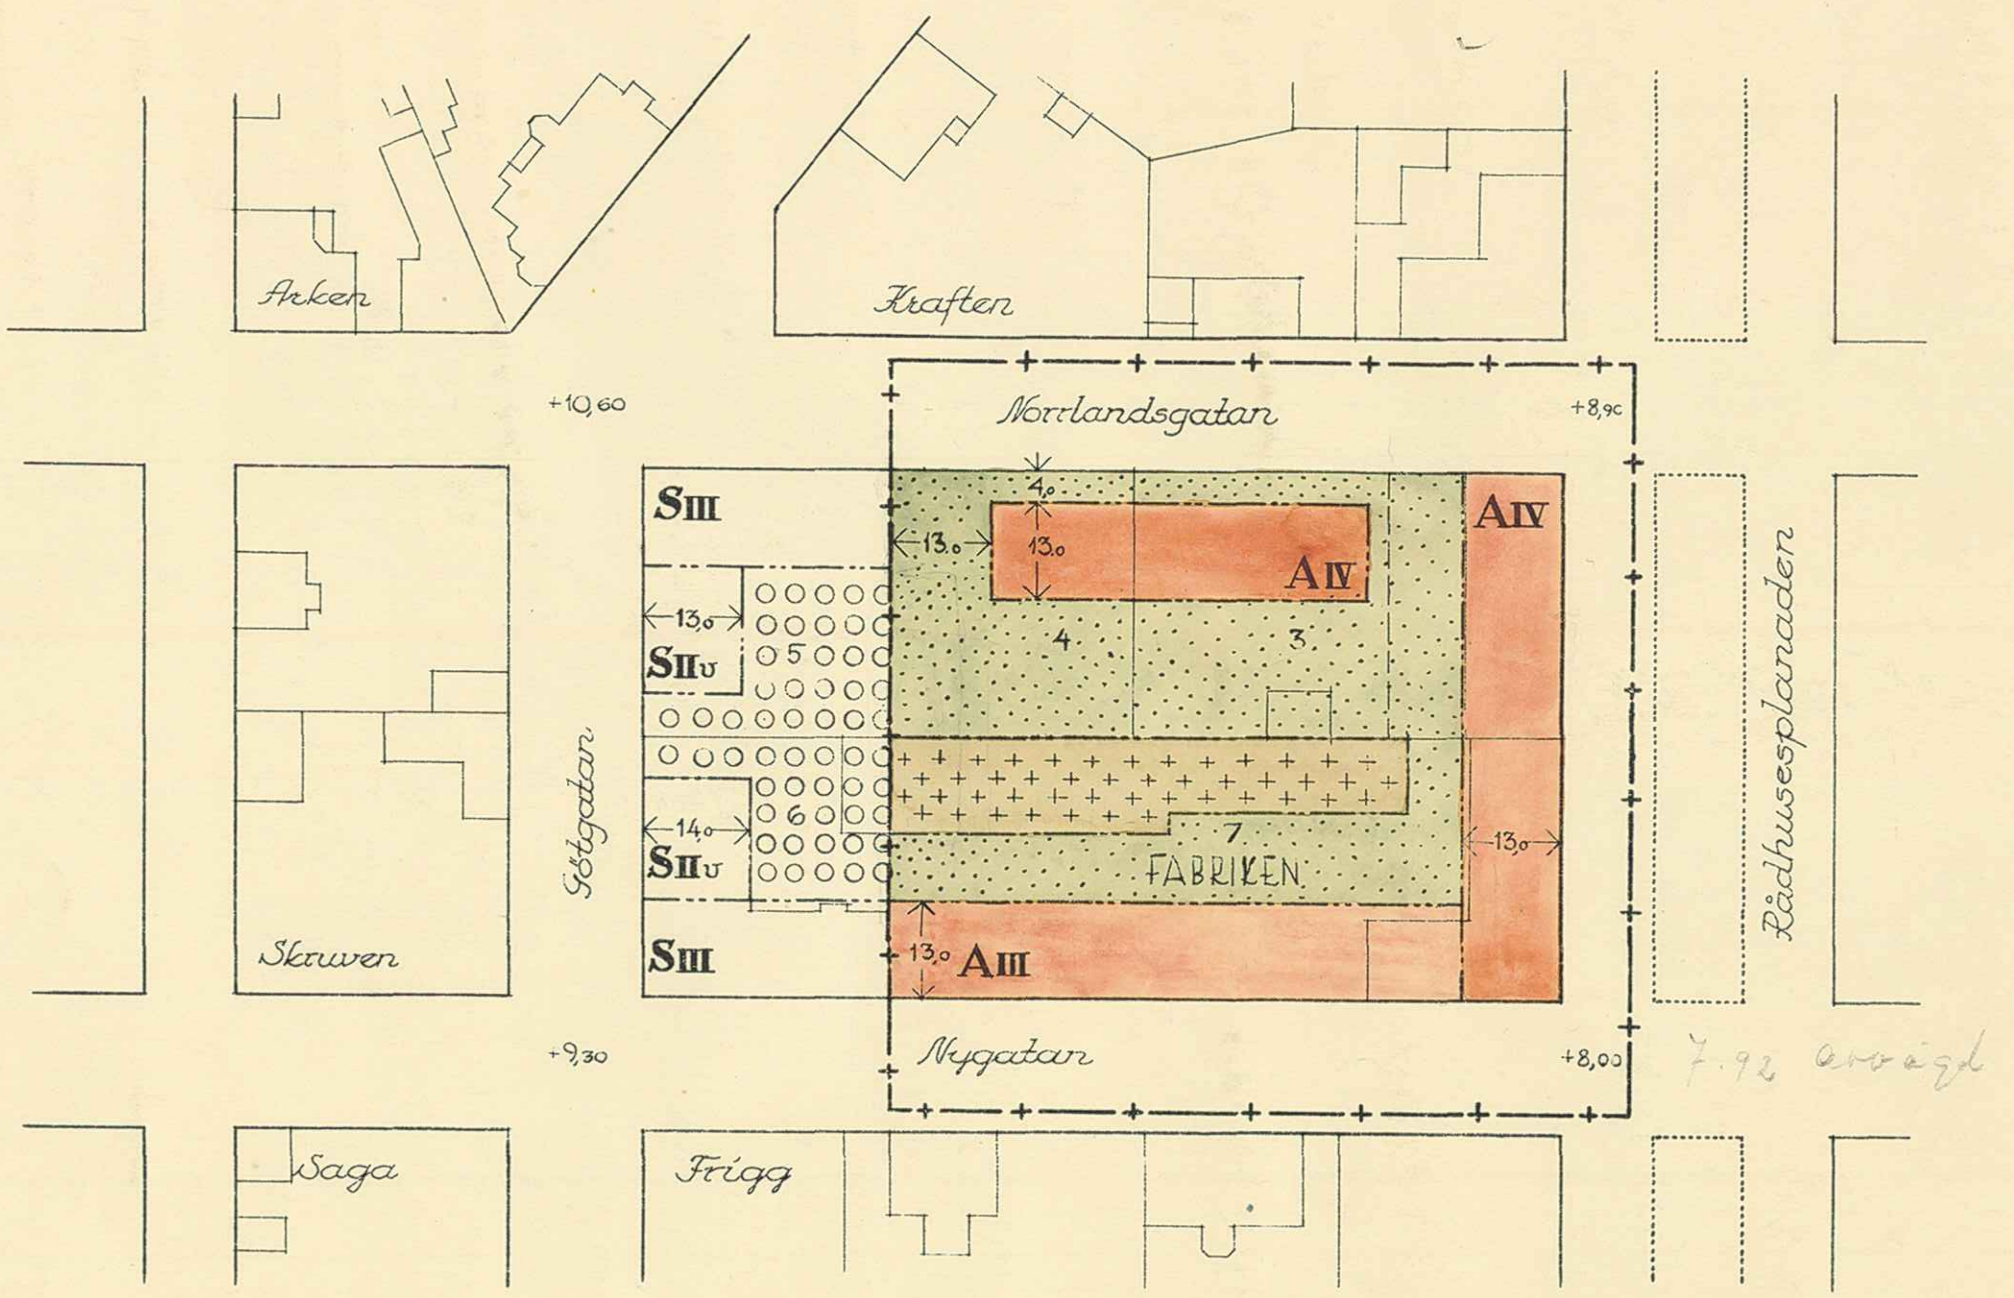

— + — Betecknar gräns för av ändringen berört område
" gällande gatu- och kvartersgräns
" befintliga byggnader
" plantering
" gällande tomtgräns
" föreslagen gräns mellan områden med olika stadsplanebestämmelser
+0,00 " gatuhöjd i meter ovan stadens nollplan
|←0,0→| " områdes bredd i meter

A	III	IV

Beteckningar hänförande sig till stadsplanebestämmelser

Tillhör Kungl. Maj:ts beslut
den 26 april 1946
Stockholm i Kommunikationsdepartementet.
Ex officio:

Umeå i nov. 1945.
Kjell Wutling
Stadsarkitekt

Skala 1:1000
M. 10 0 50 100 M.

Stadsingenjörskontoret i Umeå
arkivakt 76/1946
Kvarteret: Fabriken
~~Tomten nr.~~: ~~Stadsägan nr.~~: Reg nr. 68